41.

541 222 164

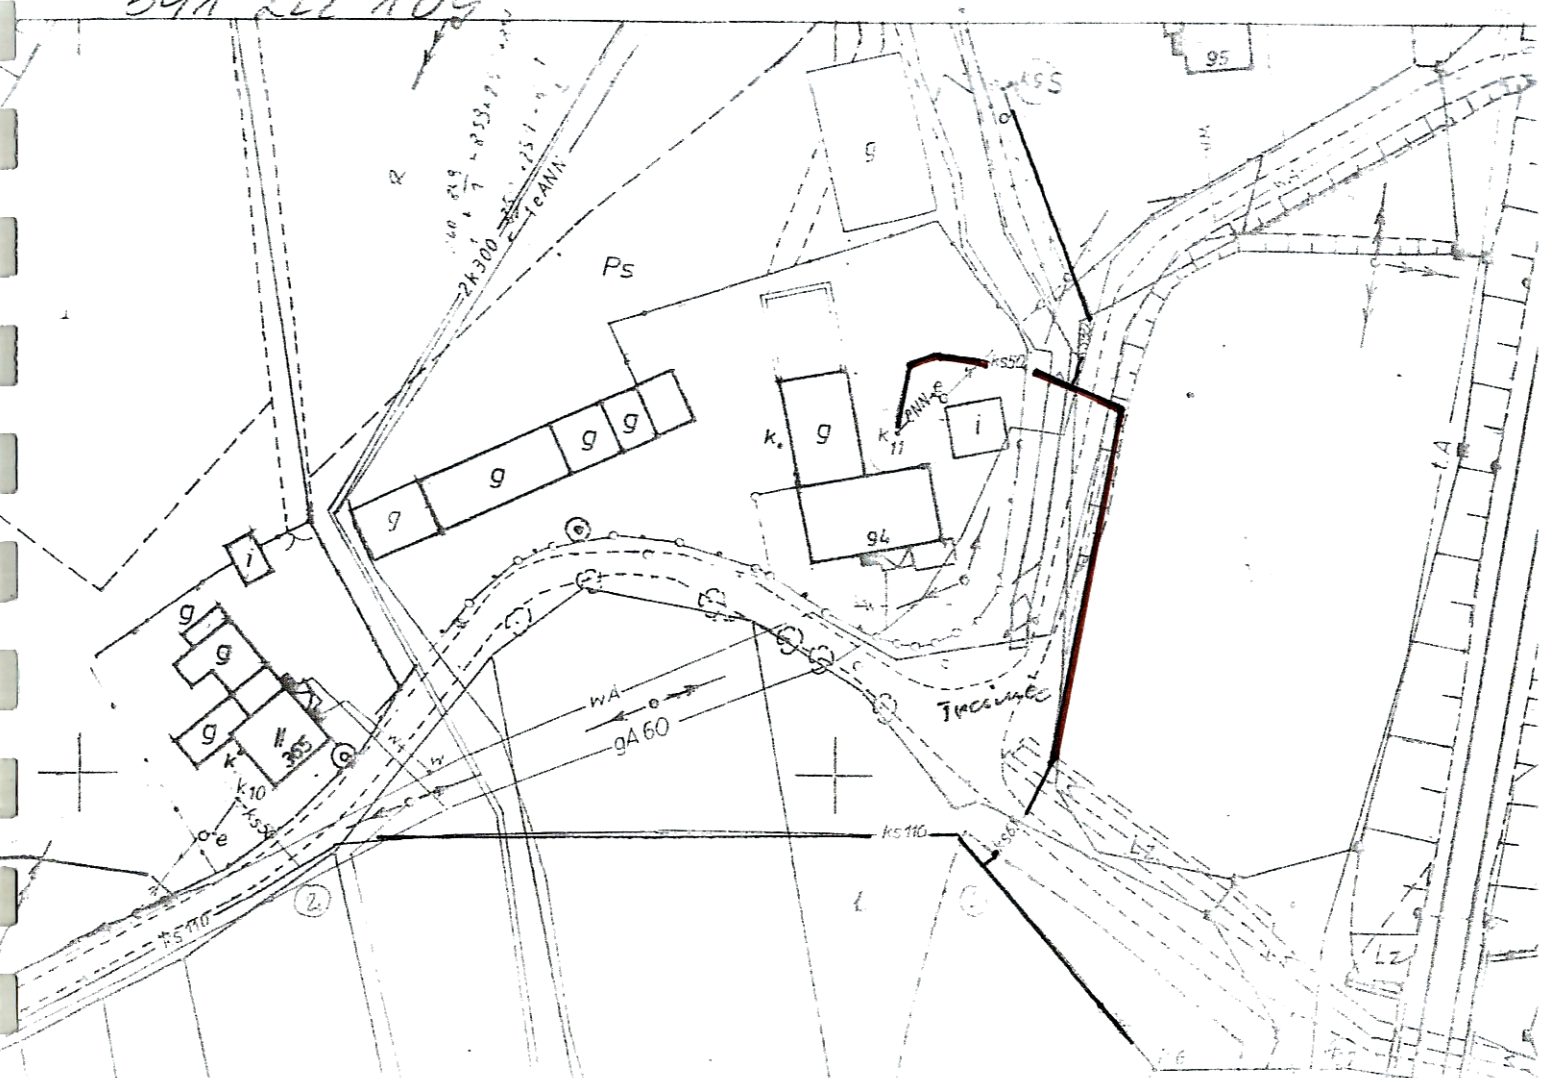

Stwierdzam zgodność z oryginałem

data 18-04-14 podpis

Inż. Augustyn Kocimski
upr.bud. nr 228/82/B-B
specjalność techniczno-budowl.
melioracje wodne
Dz.U.Nr 8, poz.46

STAROSTA OŚWIĘCIMSKI
ul. Wyspiańskiego 10
32-602 Oświęcim

Wyciąg z geodezyjnej inwentaryzacji powykonawczej kanalizacji sanitarnej Jawiszowice Trzciniec-Jaźnik W.O.G.K. W Katowicach

[illegible] 784/39/96 z 28.04.1997r.