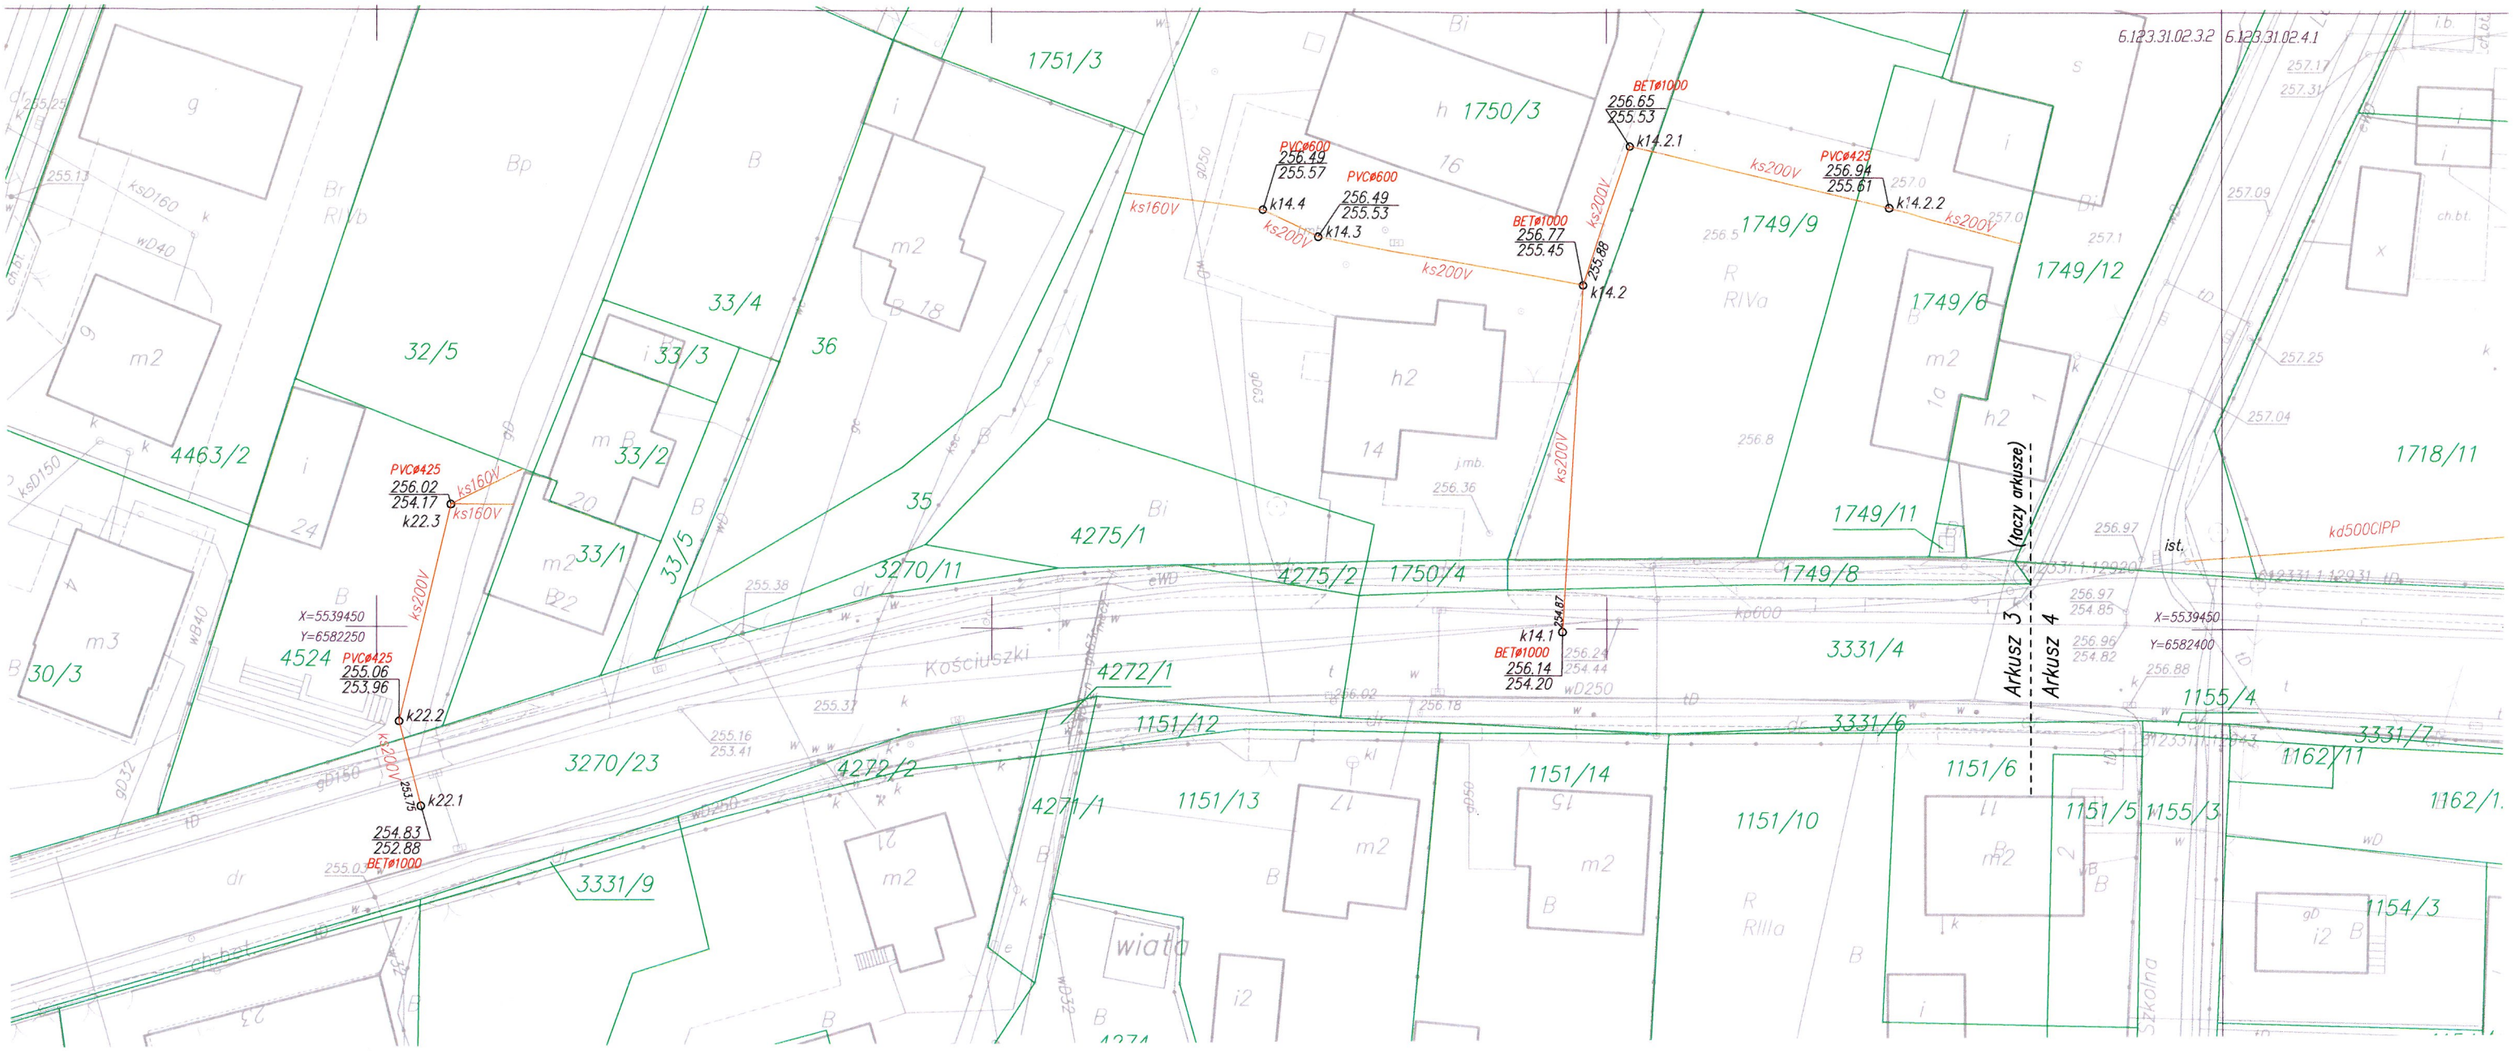

SGG.6642.2758.2018

Poświadcza się, że niniejszy dokument został opracowany w wyniku prac geodezyjnych i kartograficznych, których rezultaty zawiera operat techniczny wpisany do ewidencji materiałów państwowego zasobu geodezyjnego i kartograficznego

Organ prowadzący państwowy zasób geodezyjny i kartograficzny	STAROSTA OŚWIĘCIMSKI
Identyfikator ewidencyjny materiału zasobu - operatu technicznego	P.1213.20.18.1051
Data wpisania operatu technicznego do ewidencji materiałów zasobu	22 -05- 2018
Imię, nazwisko i podpis osoby reprezentującej organ	z up. Starosty Arnold Kubacki Inspektor w Wydziale Geodezji, Kartografii i Gospodarki Nieruchomościami

N

SZKIC ORIENTACYJNY

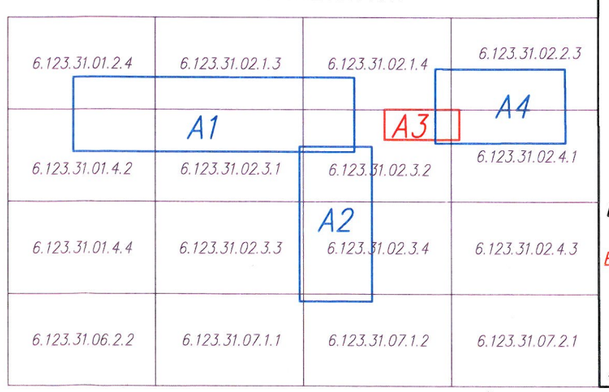

MAPA Z GEODEZYJNEJ INWENTARYZACJI POWYKONAWCZEJ SIECI KANALIZACJI SANITARNEJ

Województwo: małopolskie
Powiat: oświęcimski
Jednostka ewidencyjna: Brzeszcze–miasto [121302_4]
Obręb: Brzeszcze [0001]

Układ XY – 2000–6
Układ H – Kronsztadt 86
ID: SGG.6640.1109.2017

Skala 1:500
MZ: 6.123.31.02.3.2
6.123.31.02.4.1

Opracowali:
mgr inż. Michał Gaik
mgr inż. Katarzyna Ligęza

LEGENDA:
S1 – NAZWA STUDNI
BET⌀1000 – ŚREDNICA I MATERIAŁ STUDNI

GEODETA UPRAWNIONY
mgr inż. Michał Gaik
nr uprawnień 21889

MACHNIK Sp. z o.o.
Mochnaczka Wyżna 118, 33-380 KRYNICA-ZDRÓJ
tel. 18 476 17 45
NIP: 734[illegible]0985
KRS: [illegible]

Zgodne z oryginałem

Arkusz 3/4