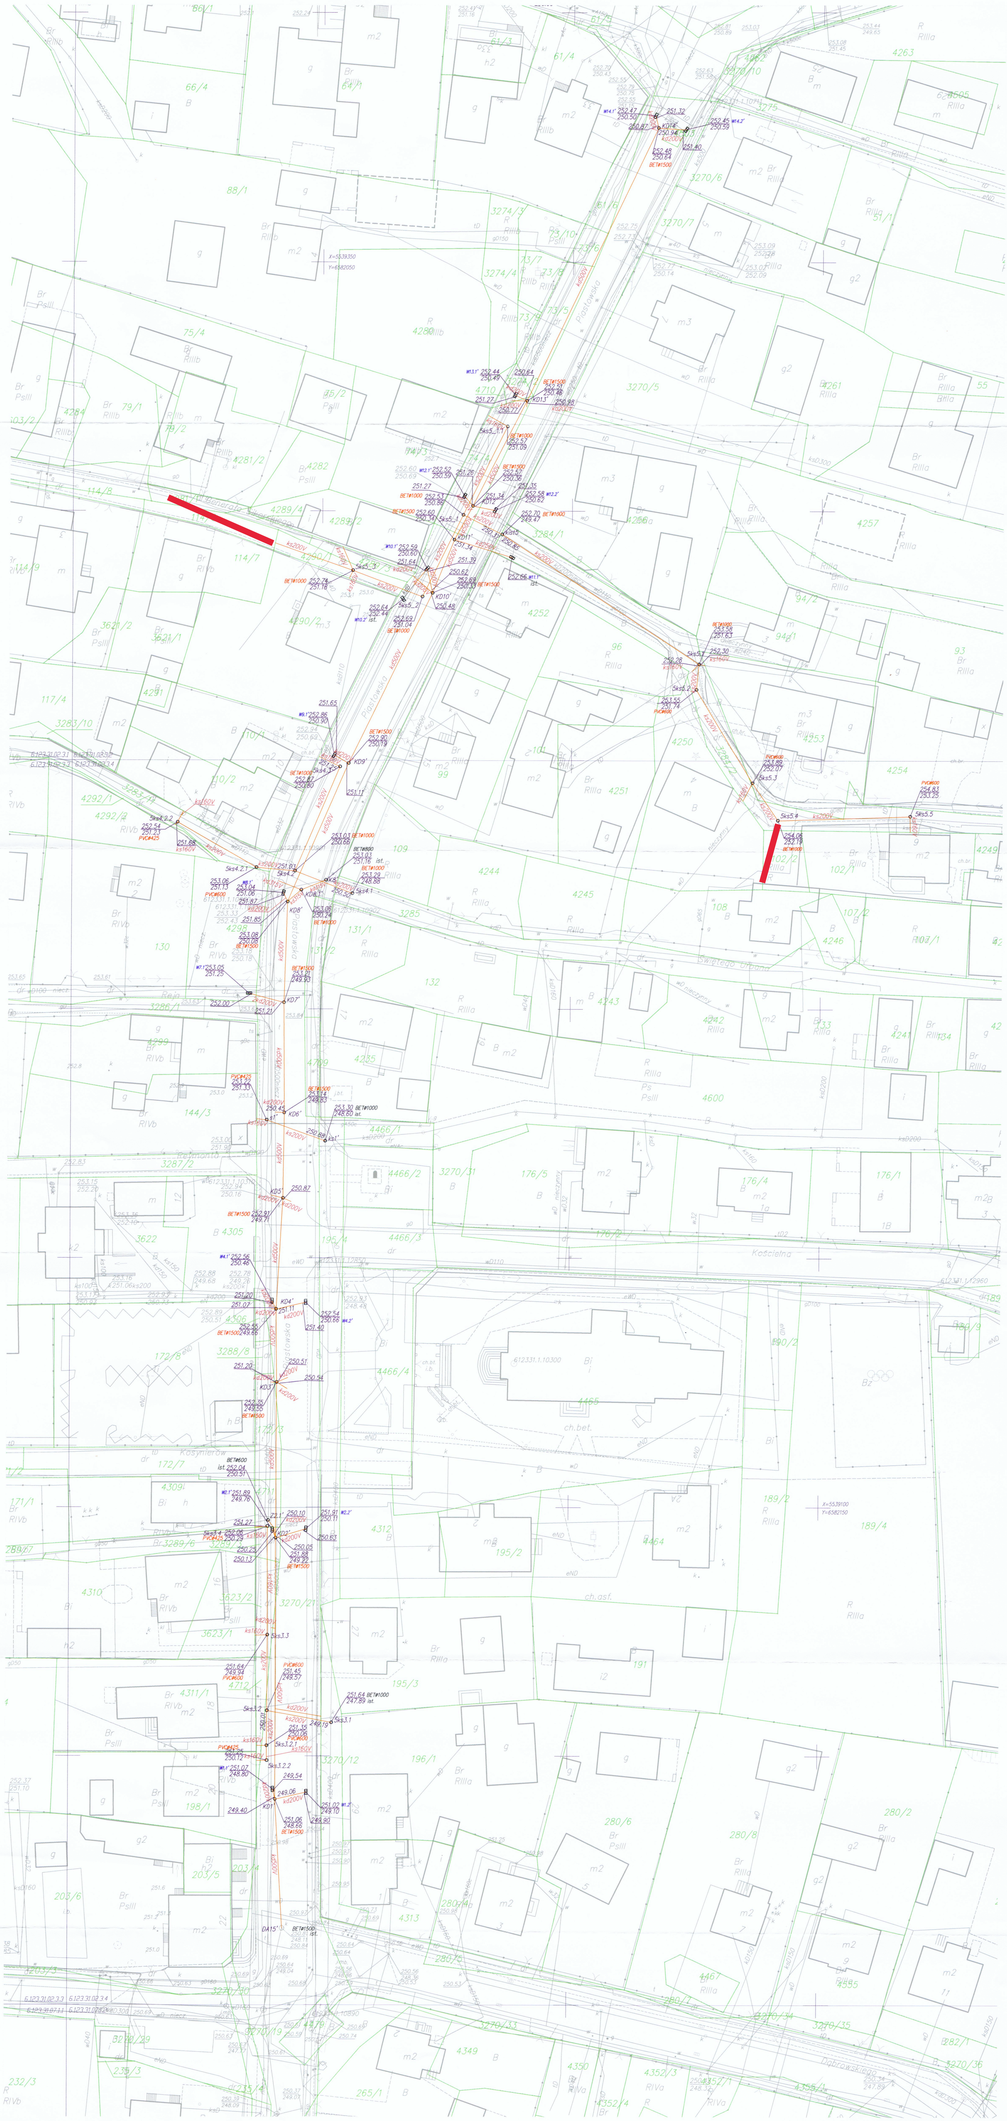

SGG.6642.[illegible].20[illegible]

Poświadcza się, że niniejszy dokument został opracowany w wyniku prac geodezyjnych i kartograficznych, których rezultaty zawiera operat techniczny wpisany do ewidencji materiałów państwowego zasobu geodezyjnego i kartograficznego

Organ prowadzący państwowy zasób geodezyjny i kartograficzny	STAROSTA OŚWIĘCIMSKI
Identyfikator ewidencyjny materiału zasobu - operatu technicznego	P.1919.20[illegible]
Data wpisania operatu technicznego do ewidencji materiałów zasobu	22 -05- 2018
Imię, nazwisko i podpis osoby reprezentującej organ	Dariusz Kubicki Kierownik w Wydziale Geodezji, Kartografii i Gospodarki Nieruchomościami

SZKIC ORIENTACYJNY

6.123.31.01.2.4	6.123.31.02.1.3	6.123.31.02.1.4	6.123.31.02.2.3
	A1	A3	A4
6.123.31.01.4.2	6.123.31.02.3.1	6.123.31.02.3.2	6.123.31.02.4.1
6.123.31.01.4.4	6.123.31.02.3.3	A2 6.123.31.02.3.4	6.123.31.02.4.3
6.123.31.06.2.2	6.123.31.07.1.1	6.123.31.07.1.2	6.123.31.07.2.1

N

MAPA Z GEODEZYJNEJ INWENTARYZACJI POWYKONAWCZEJ
SIECI KANALIZACJI SANITARNEJ I DESZCZOWEJ

Skala 1:500

Województwo: małopolskie
Powiat: oświęcimski
Jednostka ewidencyjna: Brzeszcze–miasto [121302_4]
Obręb: Brzeszcze [0001]

Układ XY – 2000–6
Układ H – Kronsztadt 86
ID: SGG.6640.1109.2017

MZ: 6.123.31.02.3.1 6.123.31.02.3.2
6.123.31.02.3.3 6.123.31.02.3.4

Opracował:
mgr inż. Michał Gałk
mgr inż. Katarzyna Ligęza

LEGENDA:
SP – NAZWA STUDNI
W4.2 – NAZWA KRATKI ŚCIEKOWEJ
BET⌀1000 – ŚREDNICA I MATERIAŁ STUDNI

GEODETA UPRAWNIONY
mgr inż. Michał Gałk
nr. upr. 21889

Zgodne z oryginałem

Arkusz 2/4

PRZEDSIĘBIORSTWO BUDOWNICTWA PRZEMYSŁOWEGO
MACHNIK Sp. z o.o.
Mochnaczka Wyżna 118, 33-380 KRYNICA-ZDRÓJ
tel.: 18 476 17 46, fax: 18 477 87 05
NIP: 7343570186 REGON: 360986838
KRS: 0000546744